

RW 397092,1
HW 5704164,1

RW 396958,9
HW 5703993,5

Vorhaben: Bebauungsplan Nr. 38 "Wohnbebauung südlich des Kiefernweges - Biehla" der Stadt Elsterwerda	
Hinweise:	
Maßstab: 1: 500	Gemeinde(n): Elsterwerda
Druckdatum: 14.12.2023	Gemarkung(en): Anlage 1 zur Begründung
Blattnummer: 2	Ortsteil(e):
Bearbeiter: Frau Hendrichk	Unternehmen: MITNETZ Strom mbH
Telefon:	Straße(n):
	Vorgang Nr.: 104539/23
	Nr. PVV (intern):



RW 396875,1
HW 5703887,4

Vorhaben: Bebauungsplan Nr. 38 "Wohnbebauung südlich des Kiefernweges - Biehla" der Stadt Elsterwerda

Hinweise:

Maßstab: 1: 500

Druckdatum: 14.12.2023

Blattnummer: 3

Bearbeiter: Frau Hendrichk

Unternehmen: MITNETZ Strom mbH

Telefon:

Gemeinde(n): Elsterwerda


Gemarkung(en):

Ortsteil(e):


Straße(n):

Vorgang Nr.: 104539/23

Nr. PVV (intern):

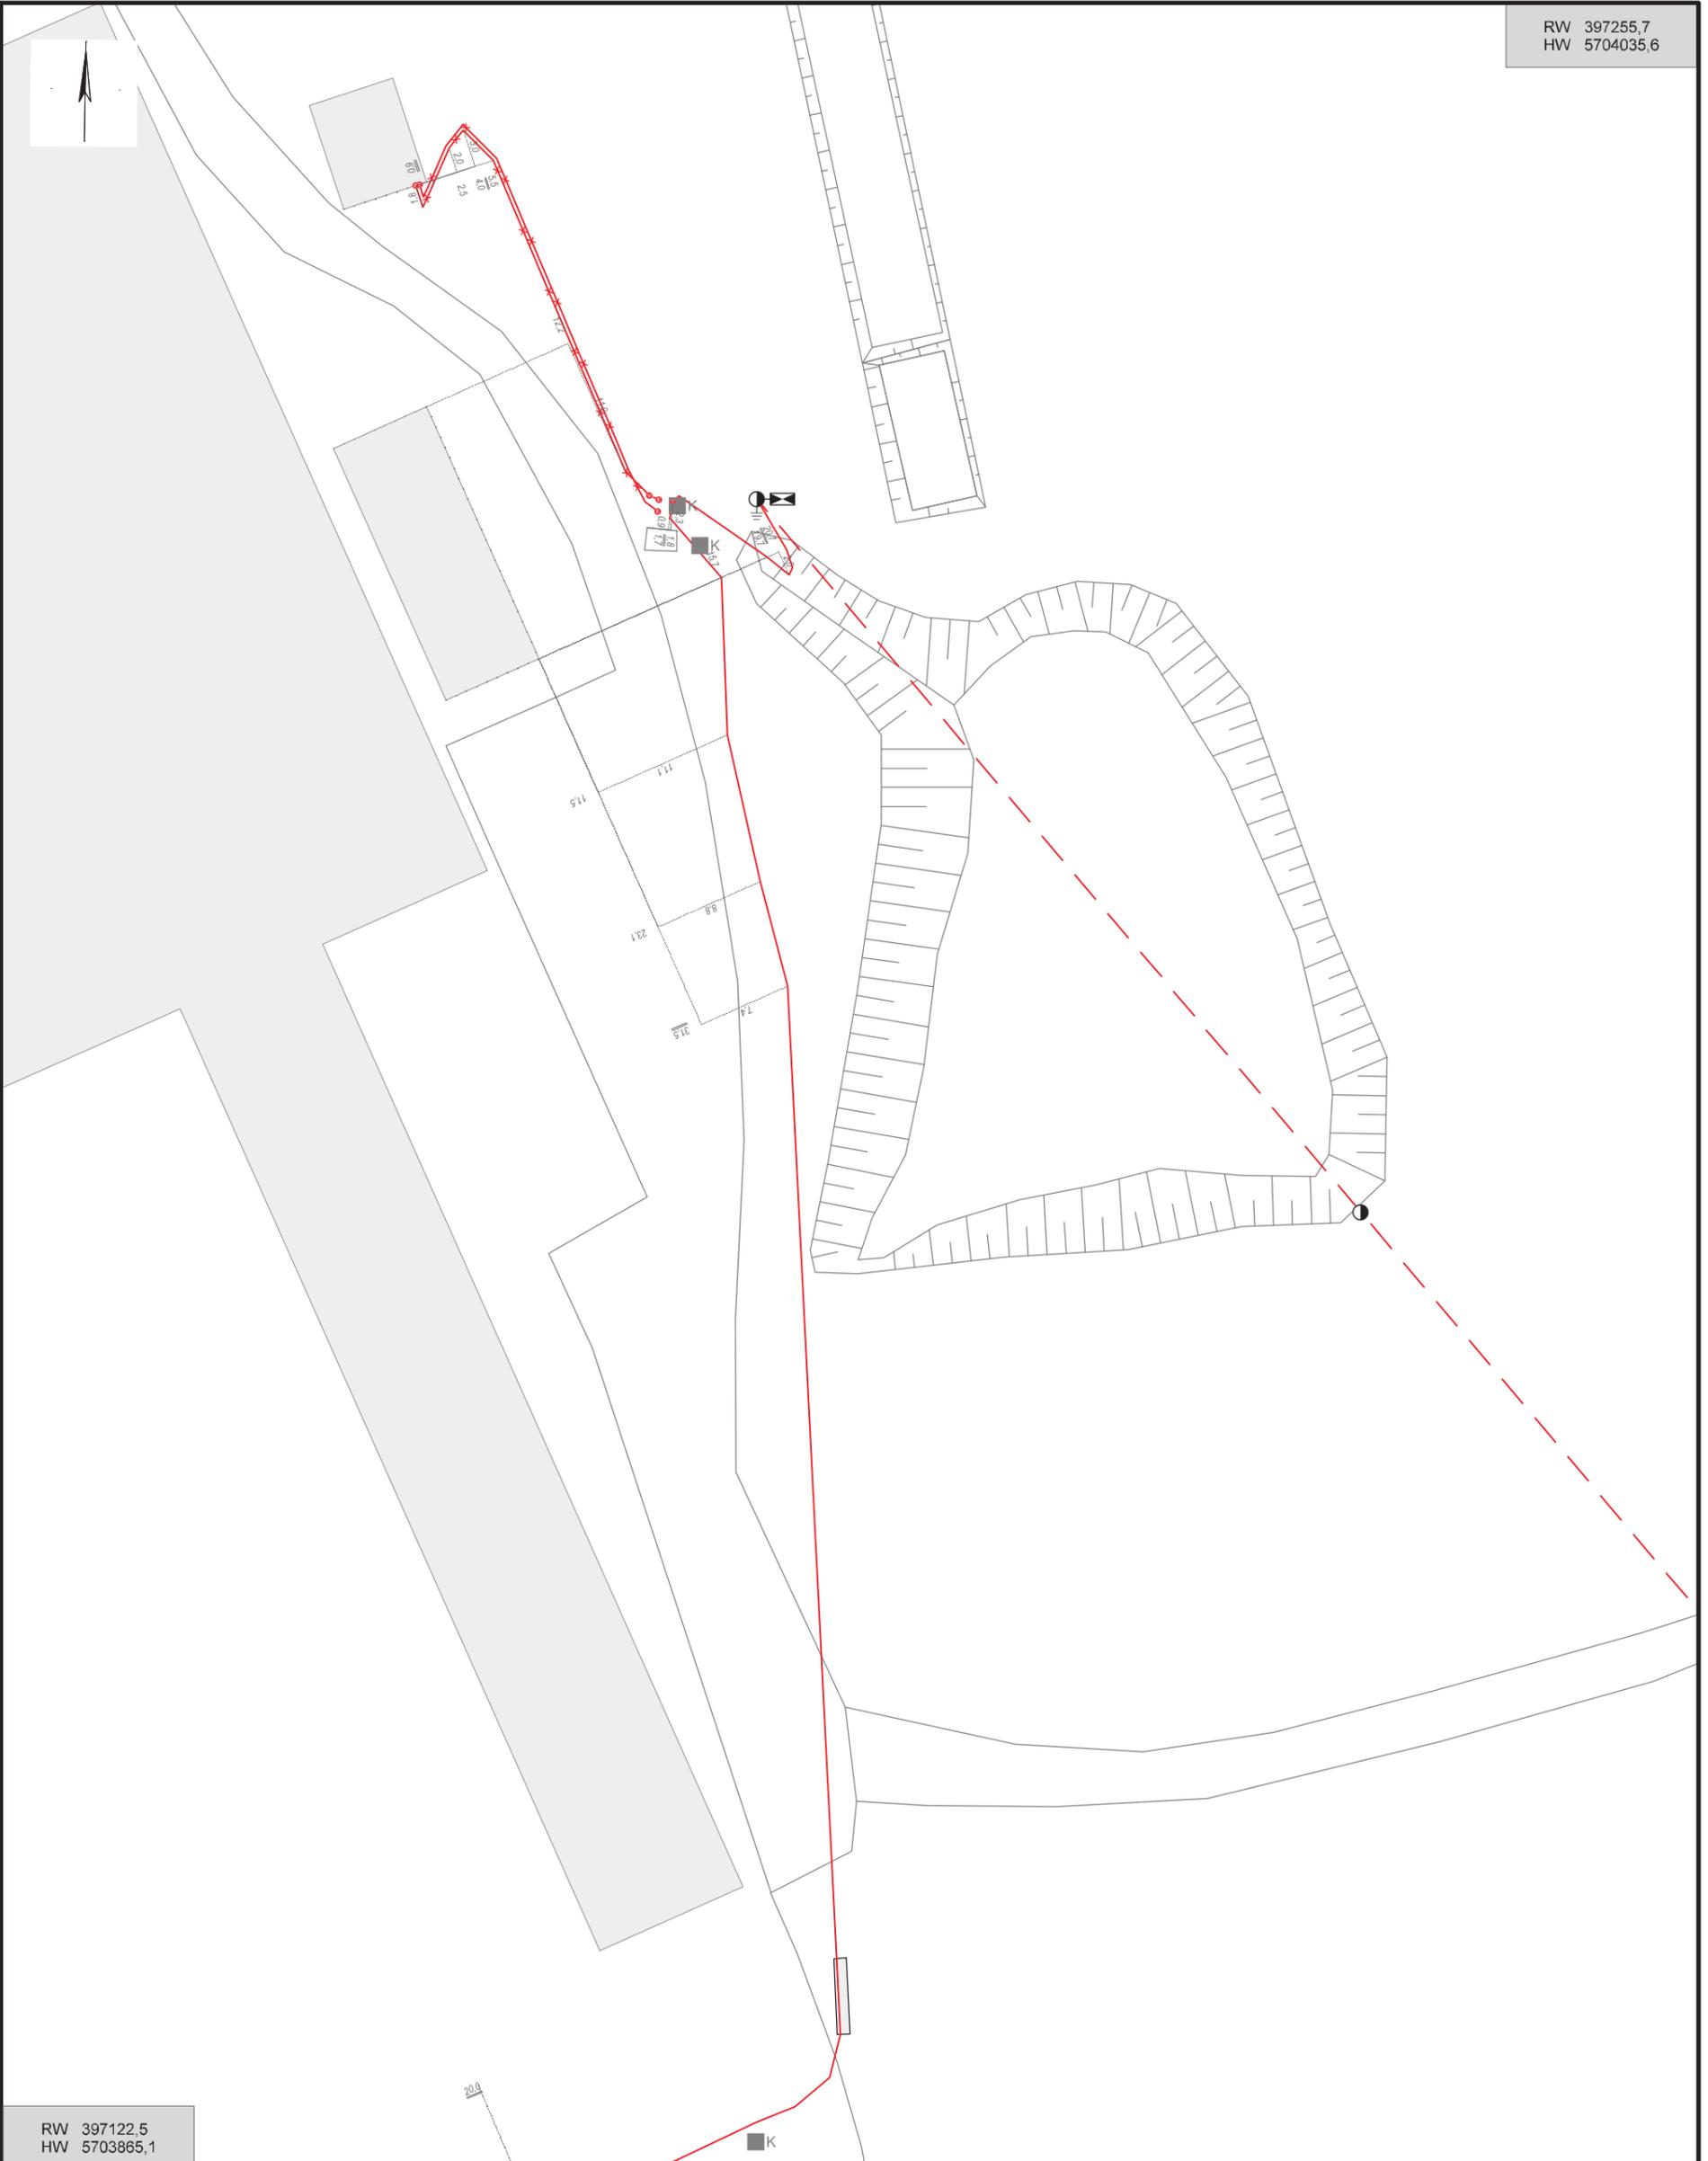


Vorhaben: Bebauungsplan Nr. 38 "Wohnbebauung südlich des Kiefernweges - Biehla" der Stadt Elsterwerda	
Hinweise:	
Maßstab: 1: 500	Gemeinde(n): Elsterwerda
Druckdatum: 14.12.2023	Gemarkung(en):
Blattnummer: 5	Ortsteil(e):
Bearbeiter: Frau Hendrischk	Unternehmen: MITNETZ Strom mbH
Telefon:	Straße(n):
	Vorgang Nr.: 104539/23
	Nr. PVV (intern):

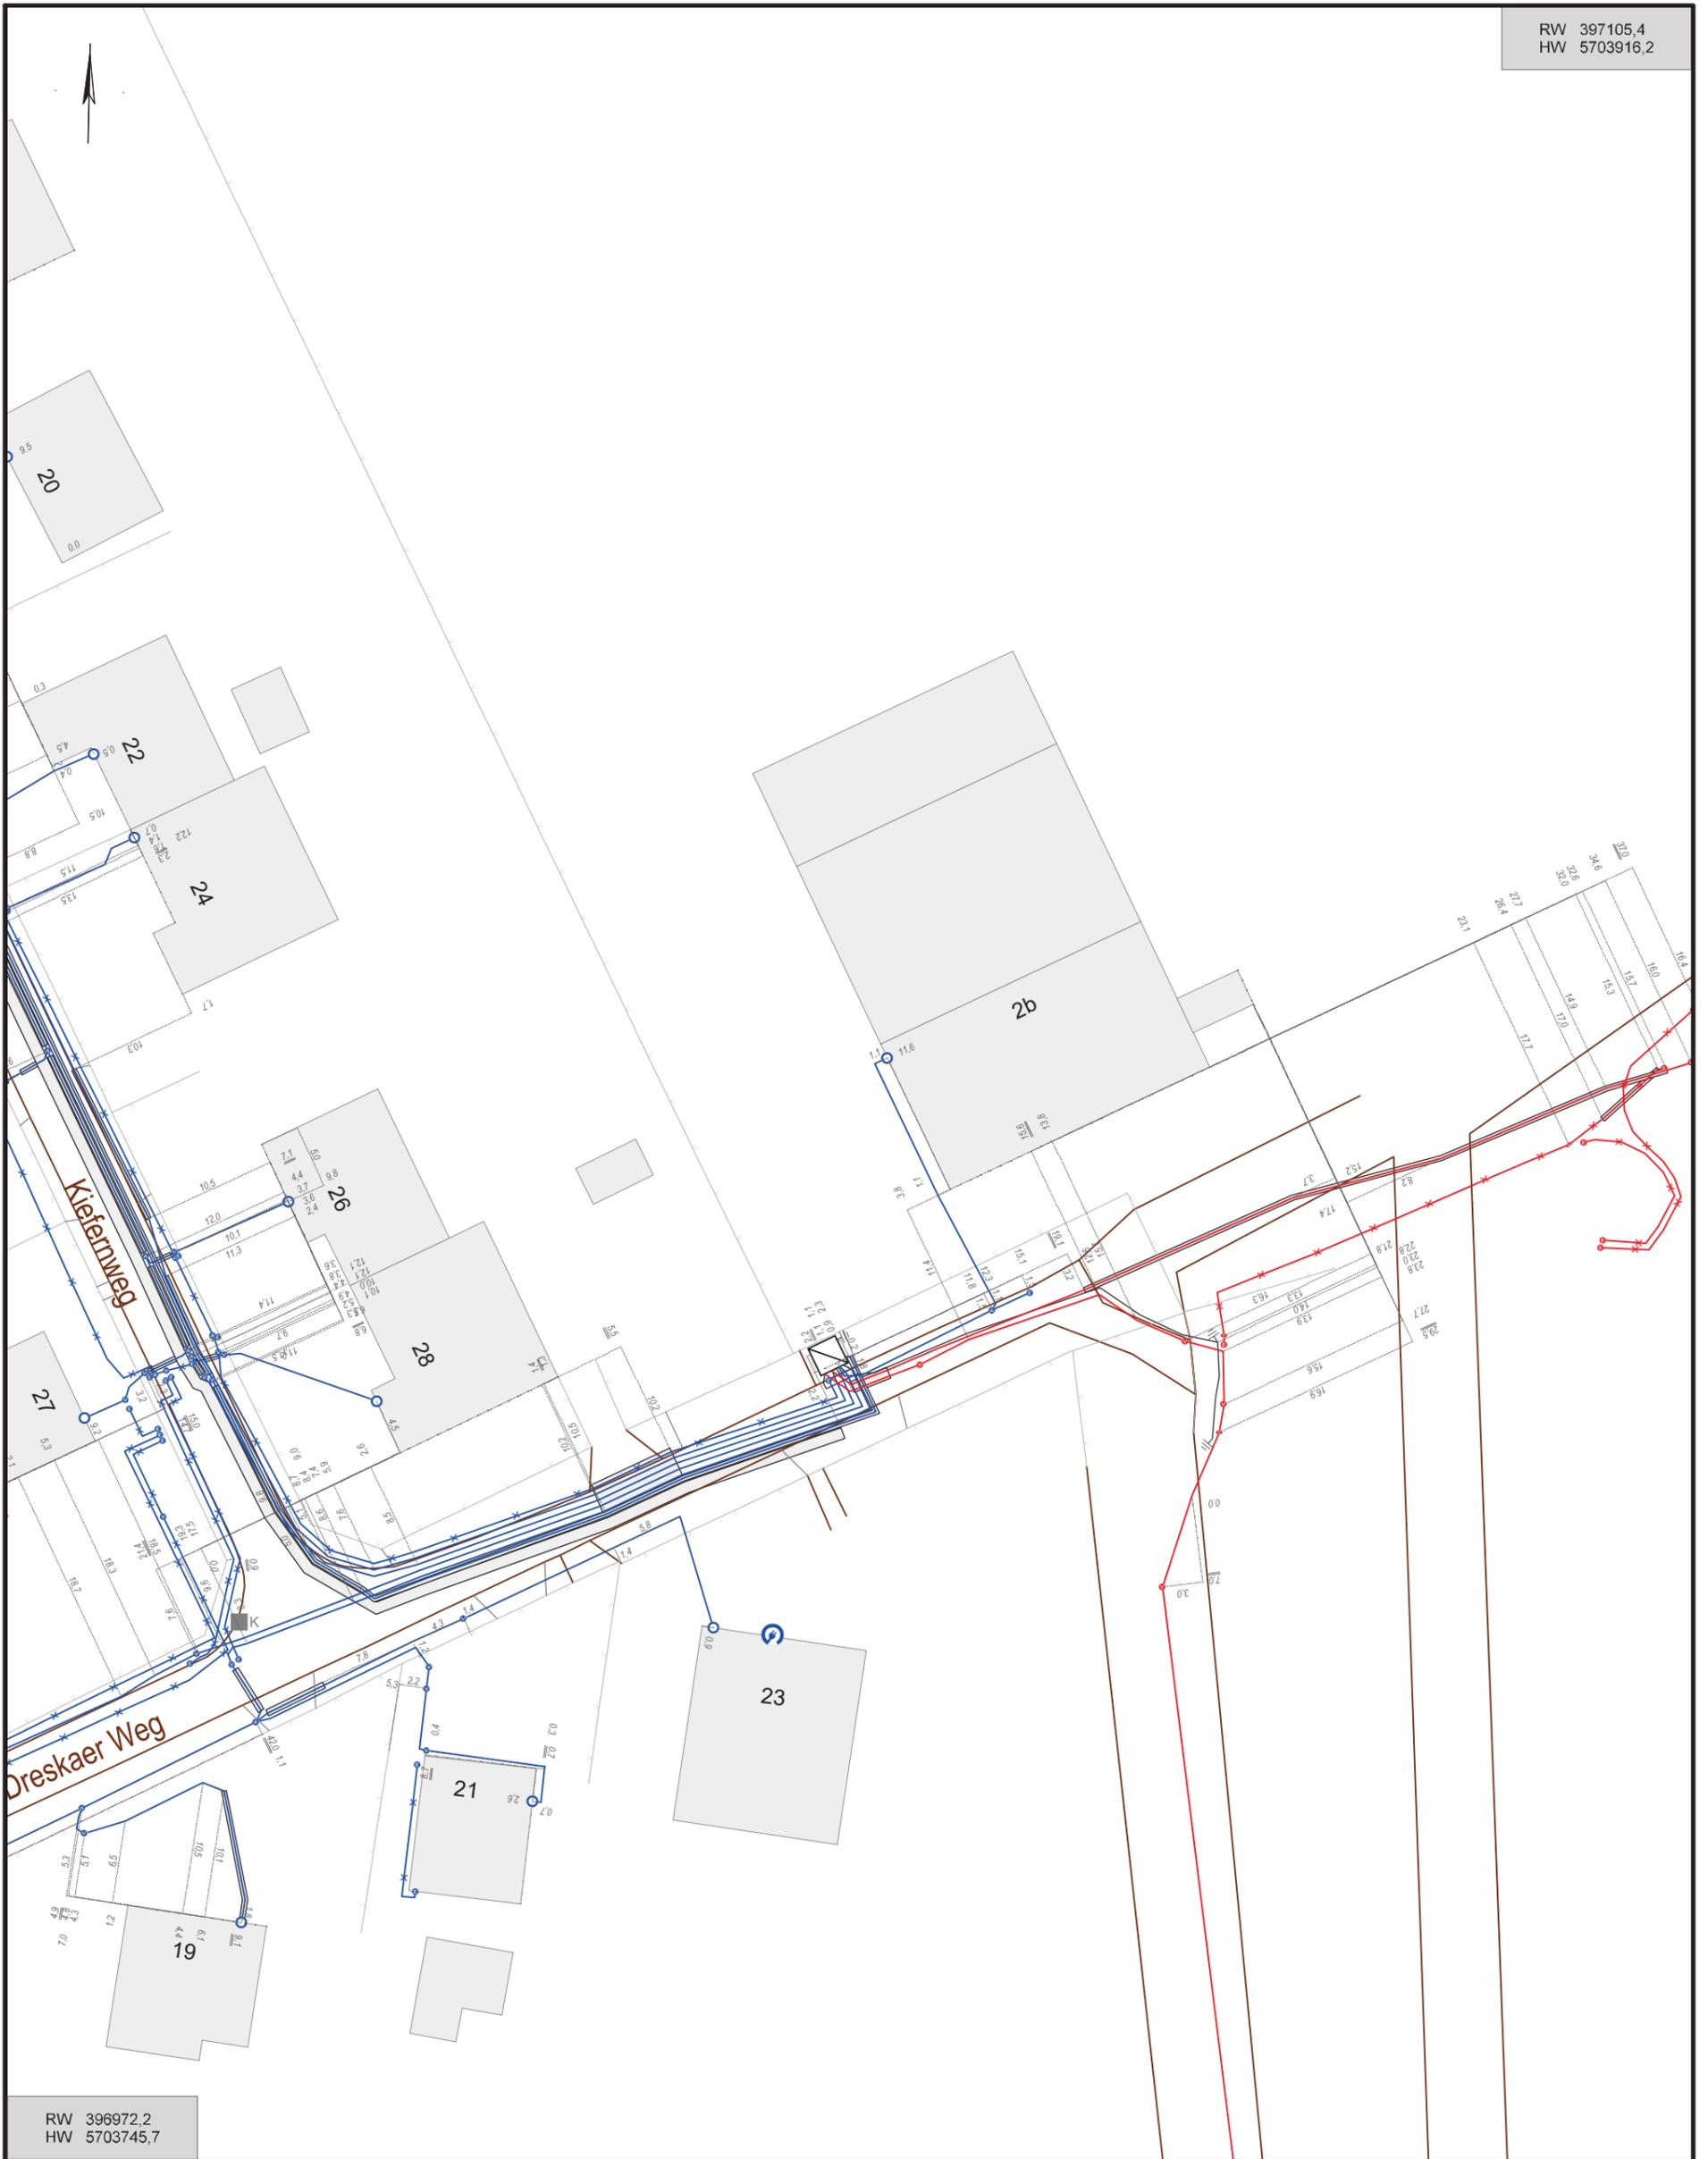

RW 396972,2
HW 5703745,7

Vorhaben: Bebauungsplan Nr. 38 "Wohnbebauung südlich des Kiefernweges - Biehla" der Stadt Elsterwerda	
Hinweise:	
Maßstab: 1: 500	Gemeinde(n): Elsterwerda
Druckdatum: 14.12.2023	Gemarkung(en):
Blattnummer: 7	Ortsteil(e):
Bearbeiter: Frau Hendrischk	Unternehmen: MITNETZ Strom mbH
Telefon:	Straße(n):
	Vorgang Nr.: 104539/23
	Nr. PVV (intern):

RW 397158,2
HW 5703771,1

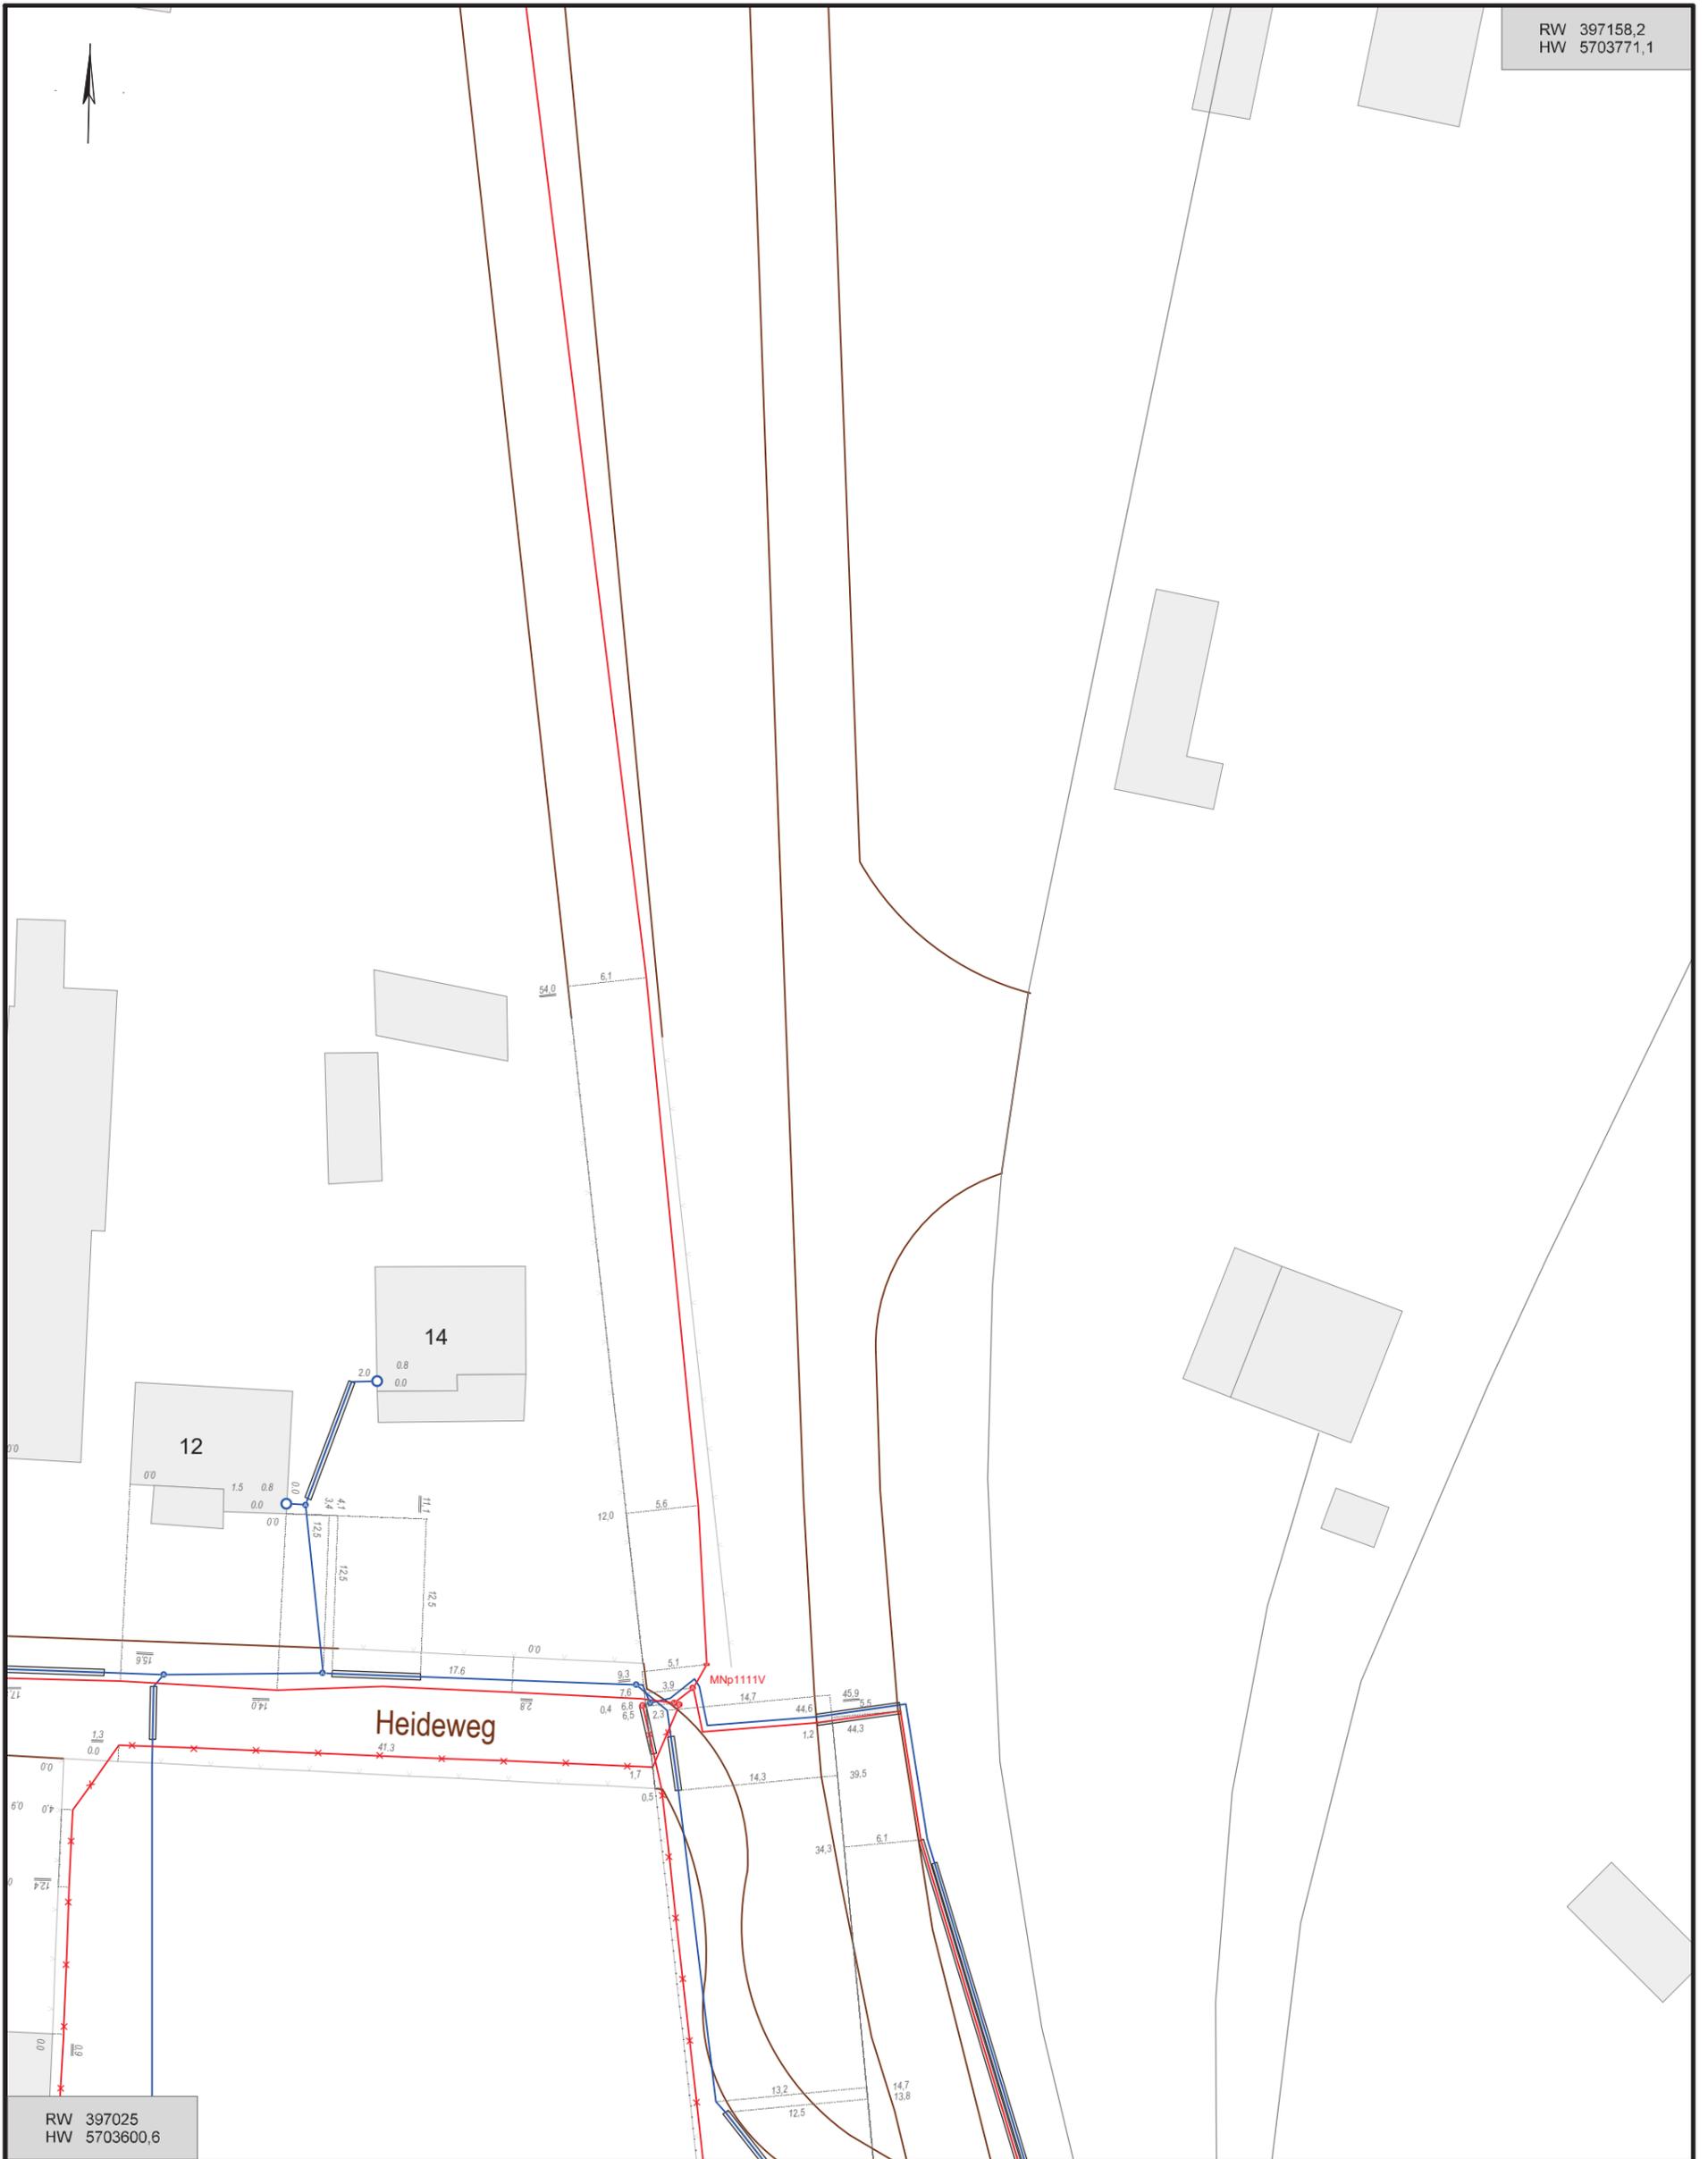

RW 397025
HW 5703600,6

Vorhaben: Bebauungsplan Nr. 38 "Wohnbebauung südlich des Kiefernweges - Biehla" der Stadt Elsterwerda

Hinweise:

Maßstab: 1: 500

Druckdatum: 14.12.2023

Blattnummer: 8

Bearbeiter: Frau Hendrichk

Unternehmen: MITNETZ Strom mbH

Telefon:

Gemeinde(n): Elsterwerda


Gemarkung(en):

Ortsteil(e):

Straße(n):

Vorgang Nr.: 104539/23

Nr. PVV (intern):

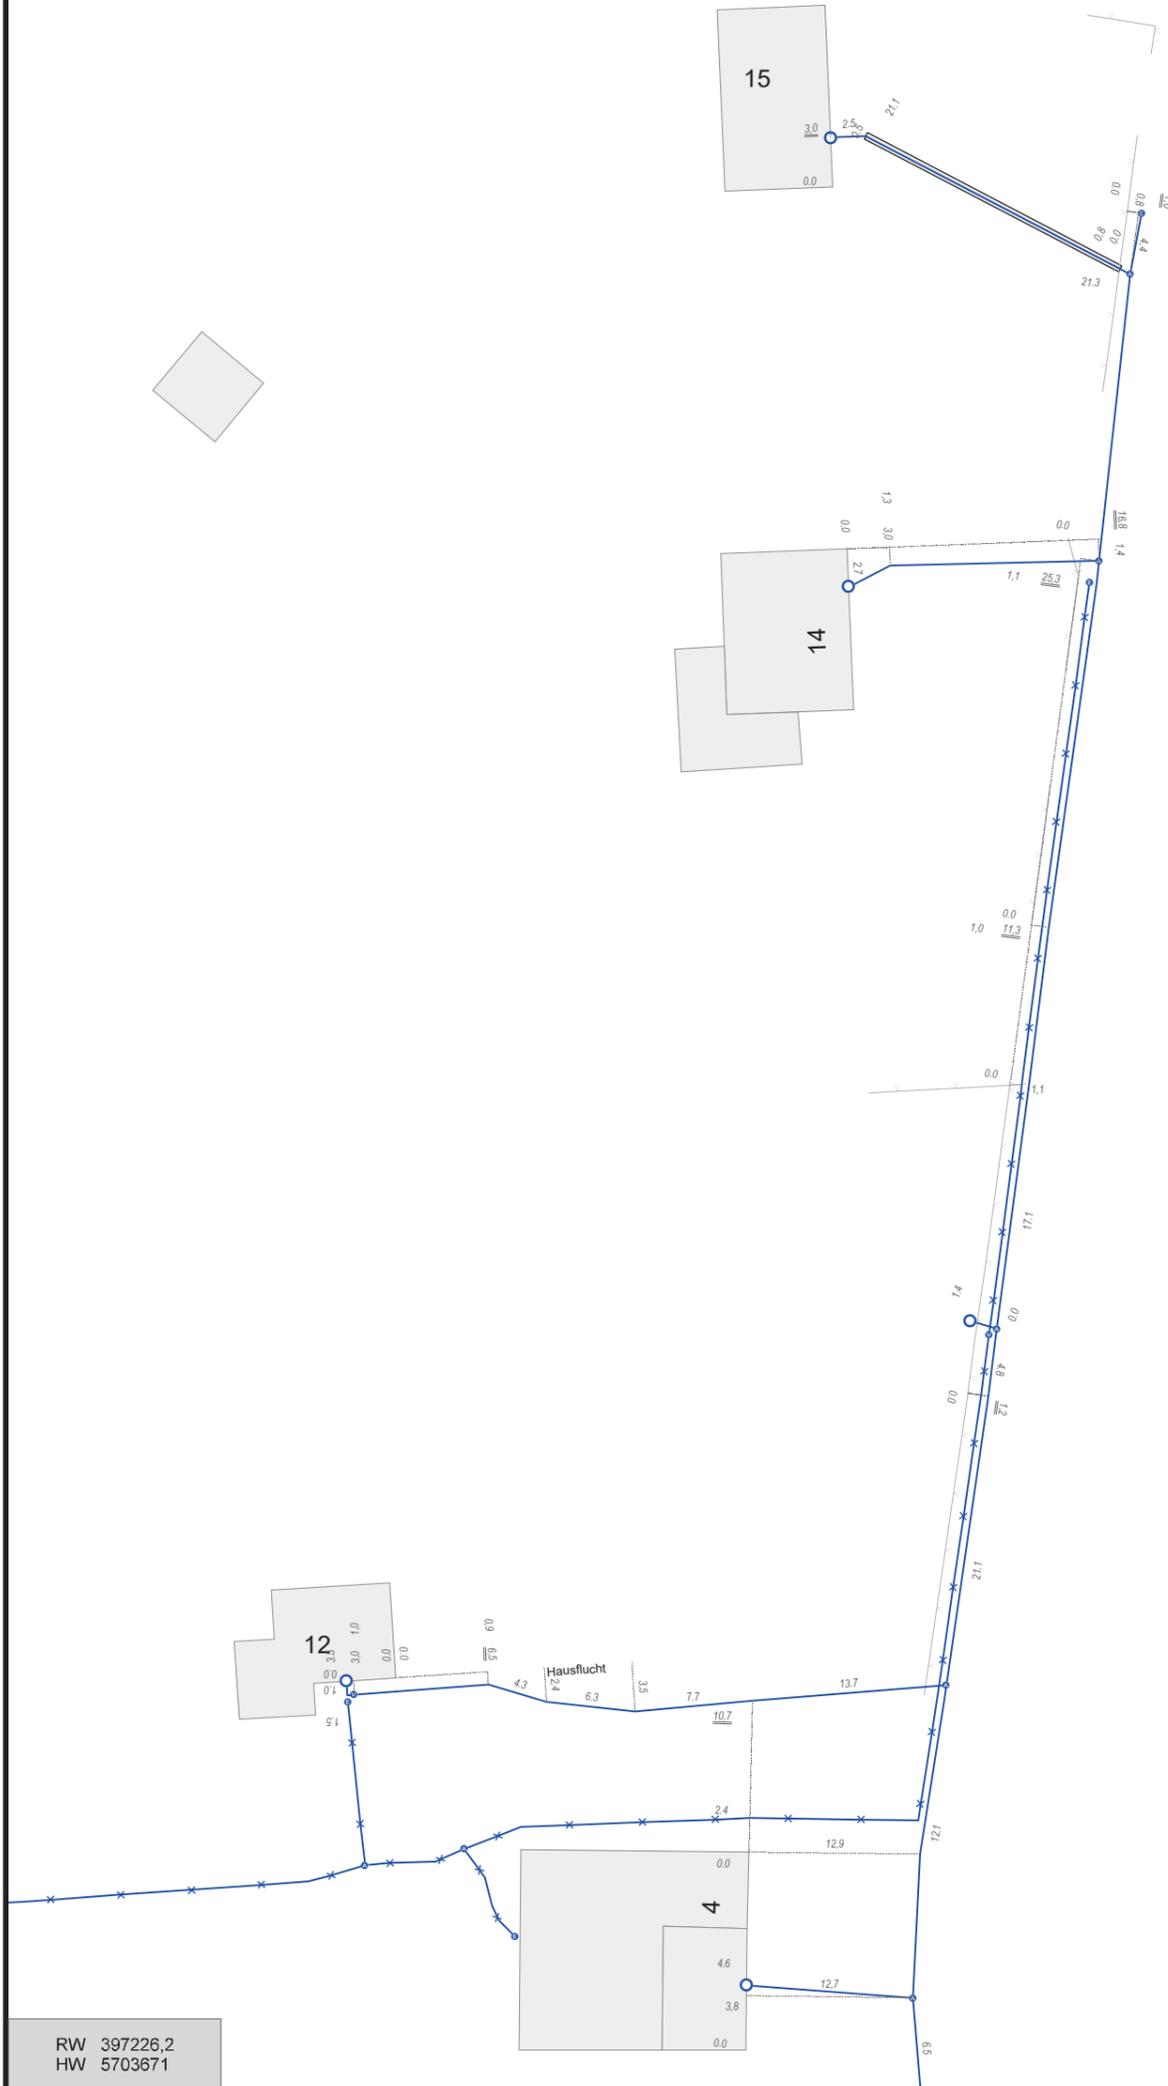

RW 397226,2
HW 5703671

Vorhaben: Bebauungsplan Nr. 38 "Wohnbebauung südlich des Kiefernweges - Biehla" der Stadt Elsterwerda

Hinweise:

Maßstab: 1: 500

Druckdatum: 14.12.2023

Blattnummer: 12

Bearbeiter: Frau Hendrichk

Unternehmen: MITNETZ Strom mbH

Telefon:

Gemeinde(n): Elsterwerda


Gemarkung(en):

Ortsteil(e):

Straße(n):

Vorgang Nr.: 104539/23

Nr. PVV (intern):

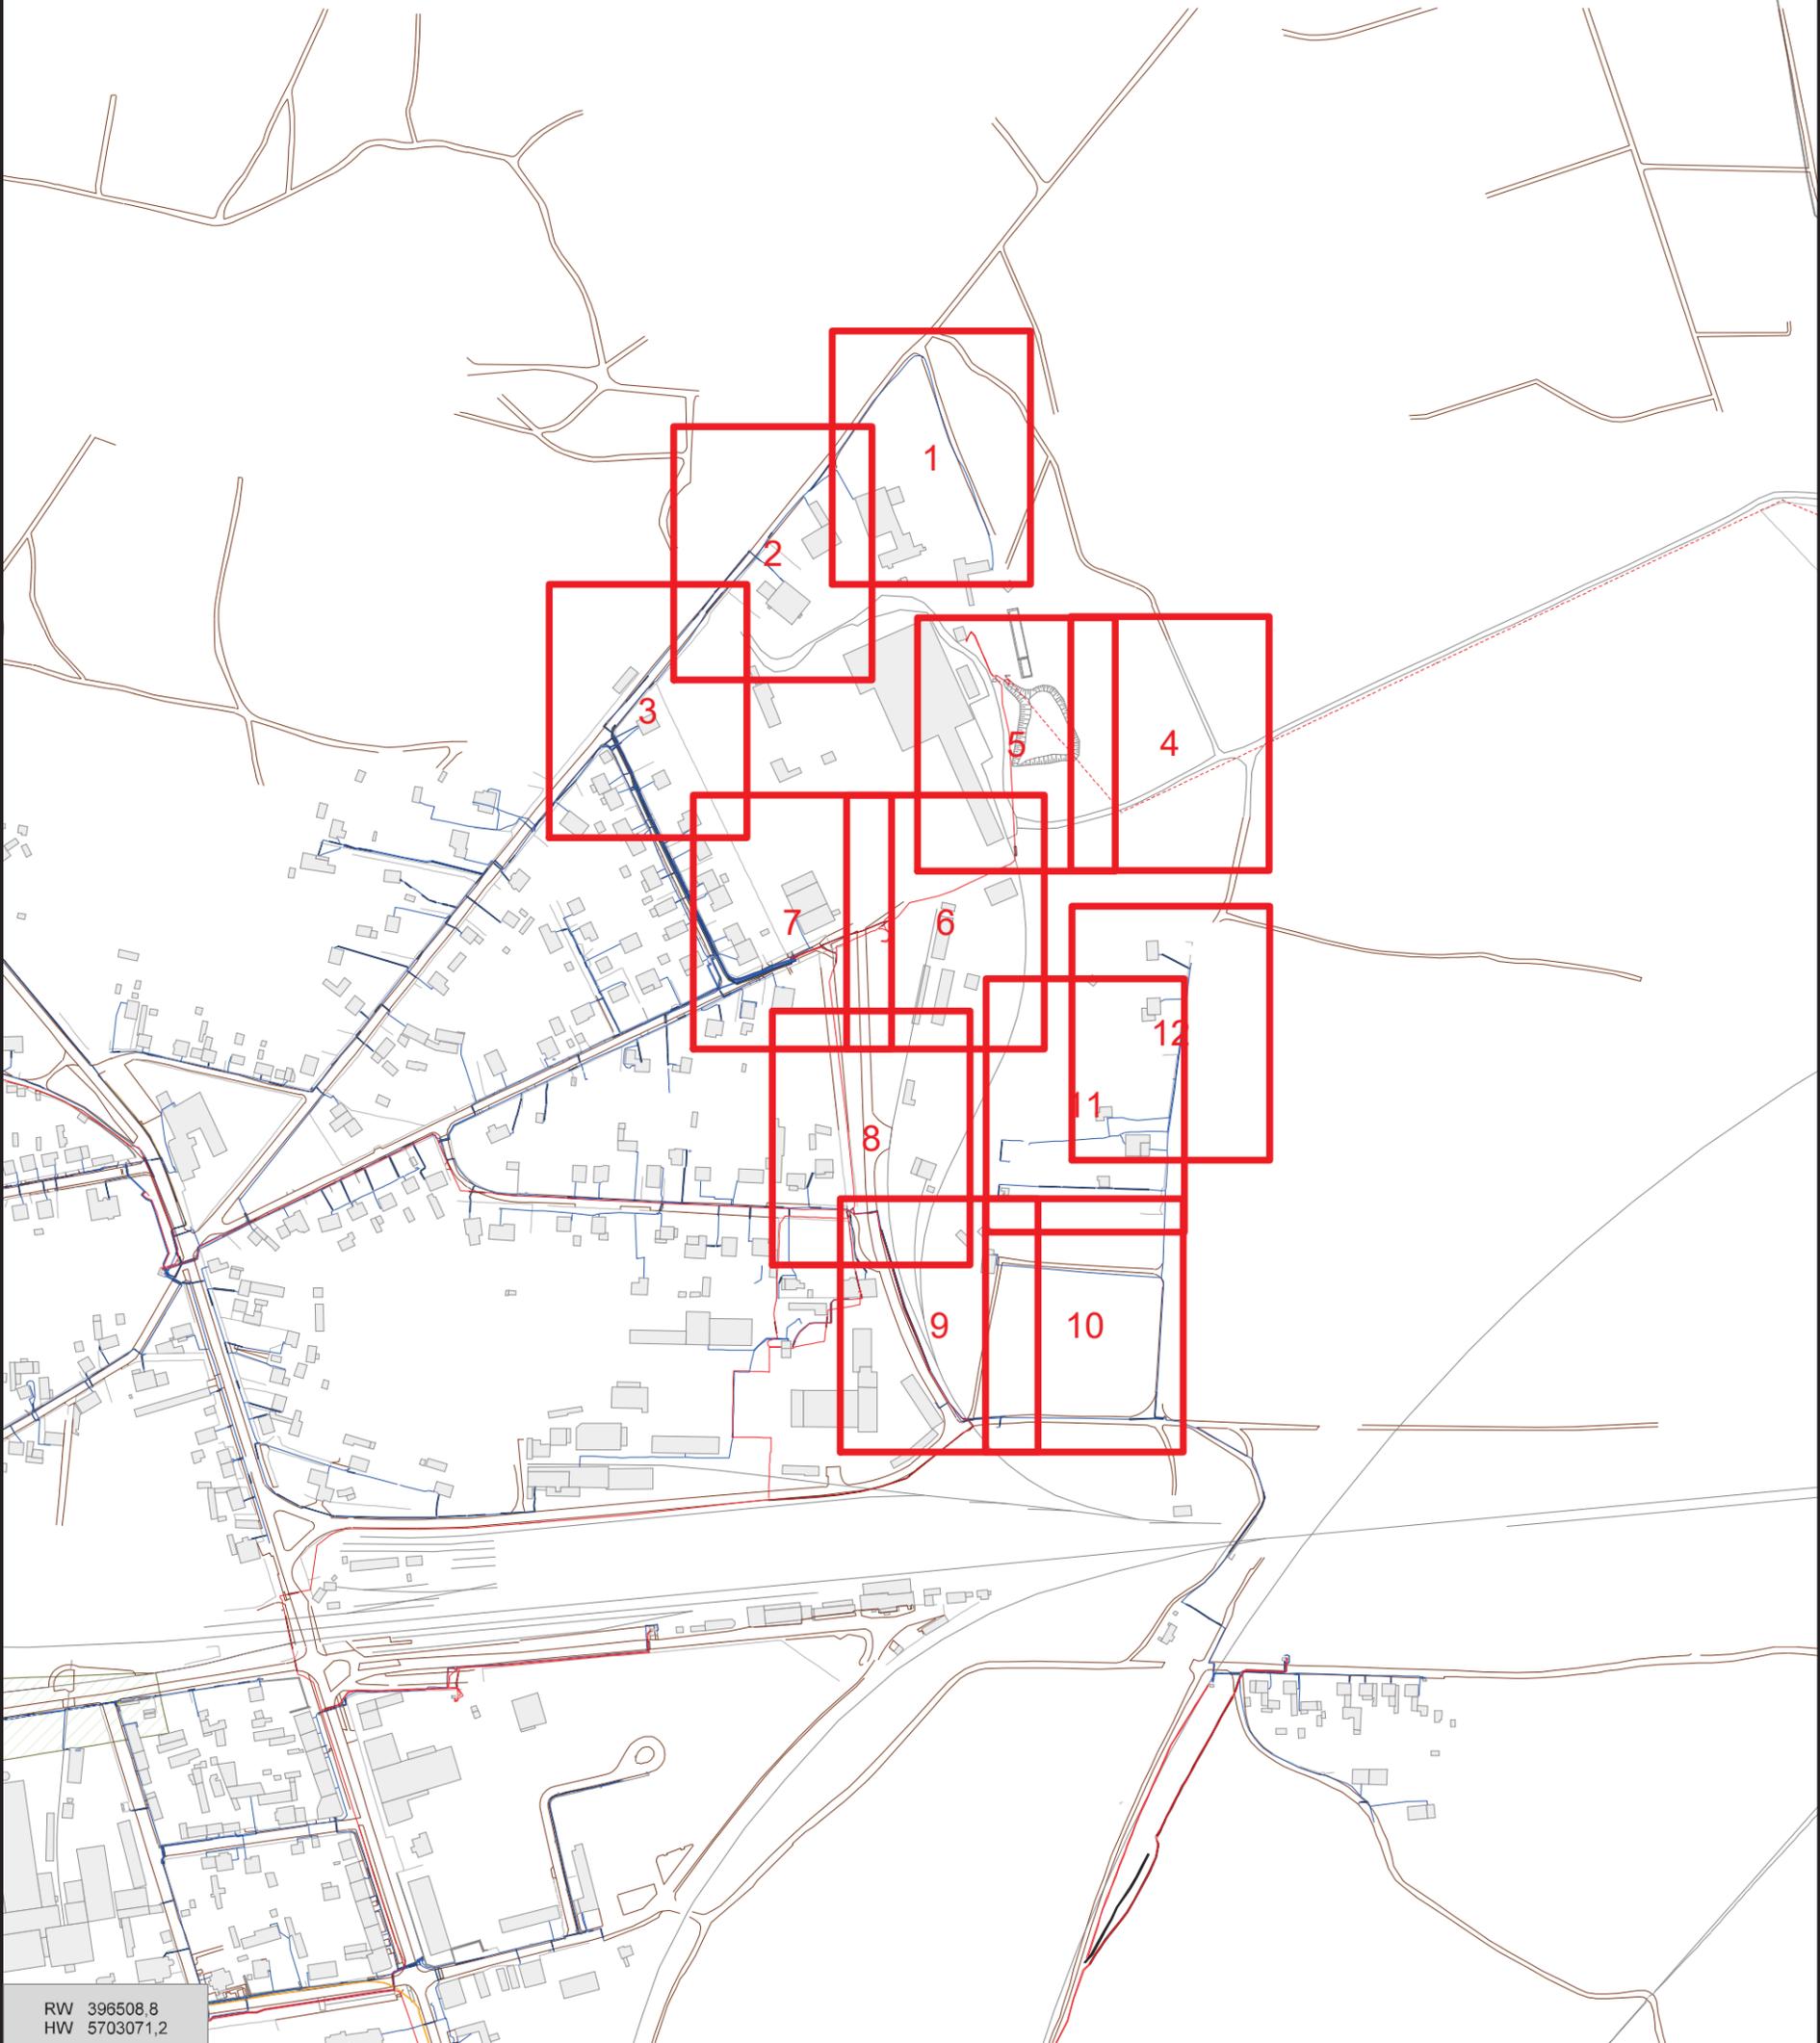

RW 396508,8
HW 5703071,2

Vorhaben:	
Hinweise:	
Maßstab: 1: 4572	Gemeinde(n):
Druckdatum: 14.12.2023	Gemarkung(en):
Blattnummer: 13	Ortsteil(e):
Bearbeiter:	Unternehmen:
Telefon:	Straße(n):
	Vorgang Nr.:
	Nr. PVV (intern):